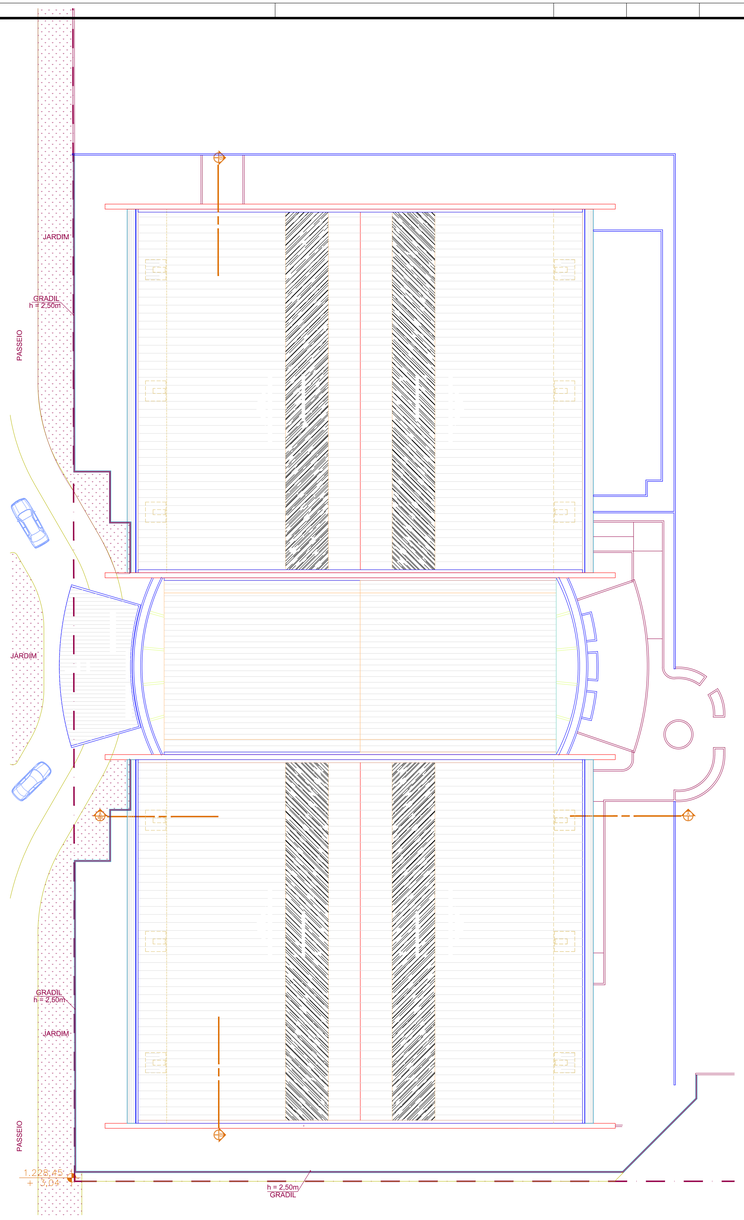

PLANTA COBERTURA - ESCOLA
ESC: 1:150

SESC CA Ceilândia - QUADRO ESPECÍFICO DE ÁREAS: QUARTAS/CHURRASQUEIRAS e Banheiros

QUADRO DE ÁREAS	
Área Alterta:	197,85 m²
Área Fechada:	45,00 m²
Área total:	197,85 m²

Áreas	Área Bruta/Aproveitável por Setores Fechada	Aberta	Qtd/Nível	Área Construída m²	Fogão Cobertas	Descobertas
Churrasqueira		22,40	5	112,0		
Banheiros	22,05		2	22,05		
Cuarteis	9,0		2	18,0		
ÁREA TOTAL CONSTRUÍDA				197,85		

QUADRO DE ALTERAÇÕES

DATA	ALTERAÇÃO	AUTOR
14/03/2006	Mudança no PD da Churrasqueira - V3	João Rafael
13/02/2006	Compatibilização Arquitetura e Estrutura - V1	João Rafael
16/09/2003	Alteração conforme solicitação do DREAEP	JoãoAnderson
07/08/2003	Alteração conforme solicitação do DREAEP	JoãoAnderson
31/07/2003	Emissão Inicial	JoãoAnderson
04 a 07/2007	AS BUILT ARQUITETURA	AURILENE

Autor(es) do projeto arquitetônico (primeiro, nome, sobrenome)

Autores

endereço: QNN - Nº 27 LOTE "B" - CEILÂNDIA-DF

proprietário: SESC DF-SERVIÇO SOCIAL DO COMÉRCIO

autor do projeto: ABÍLIO LOPES DE ALMEIDA Jr. CREA-GO 2804/D

autor do projeto: M. INÊS A. P. DE ALMEIDA CREA-GO 2809/D

responsável técnico:

proprietário

autor do projeto

autor do projeto

respons. técnico

Carimbo

Carimbo

ARQUITETURA

SESC - C.A. CEILÂNDIA

Assunto: ARQ - COB | Escala: 1:150 | Formato: A1 | Data: 04/07/07 | Prancha: 10 /12

CONTEÚDO: COBERT.; ESCOLA - CHURRASQ.; BANH.; PISCINA E GUARITA

ARQUIVO: CEILÂNDIA - COBERTURA.dwg

formato extendido 890 x 1600 mm

Gerado: Autodesk AutoCAD 2004 - Apr 2005, 5.15.2pm

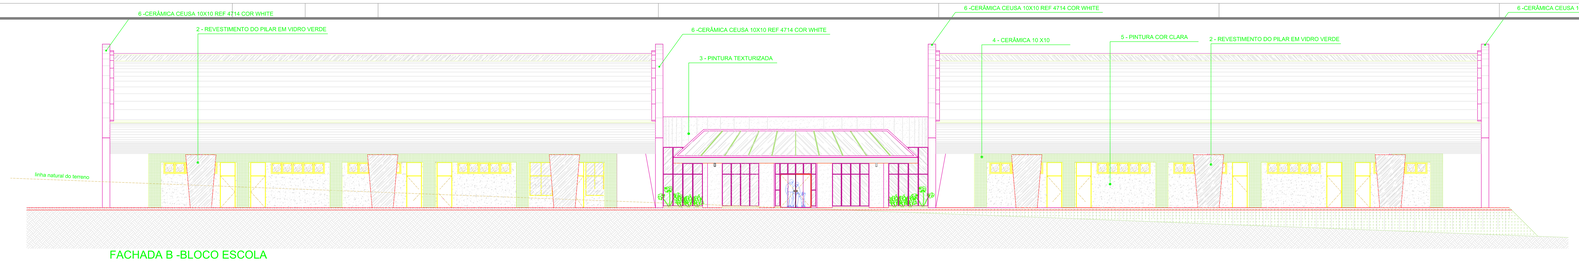

FACHADA B -BLOCO ESCOLA
ESC: 1:100

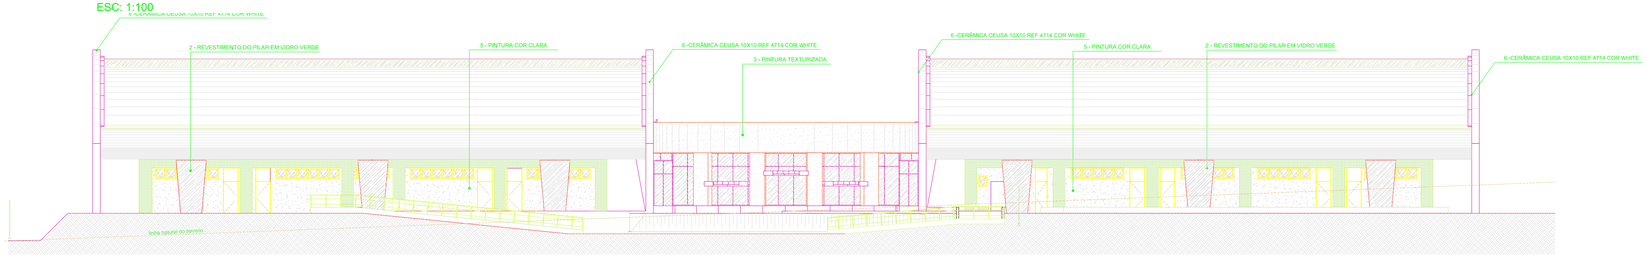

FACHADA D -BLOCO ESCOLA
ESC: 1:100

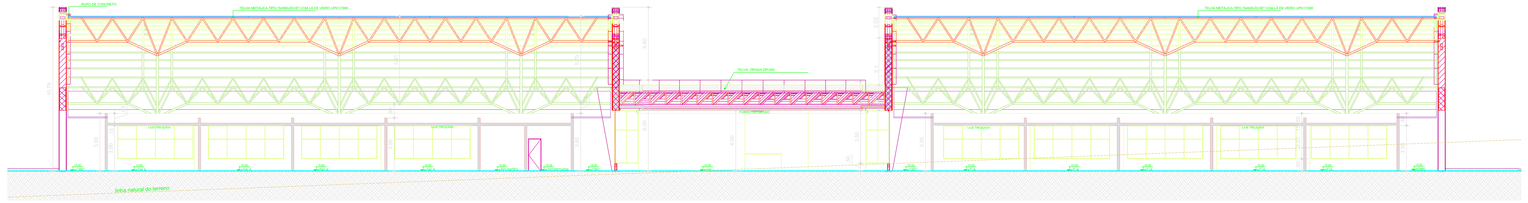

CORTE BB -BLOCO ESCOLA
ESC: 1:100

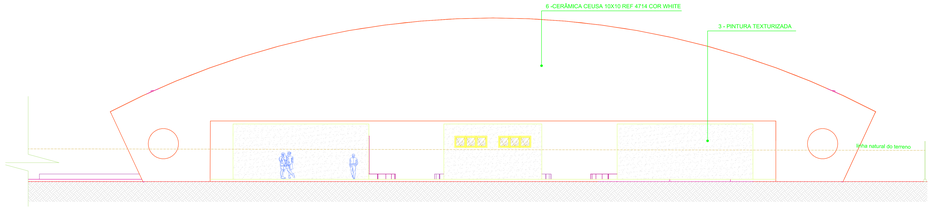

FACHADA C -BLOCO ESCOLA
ESC: 1:100

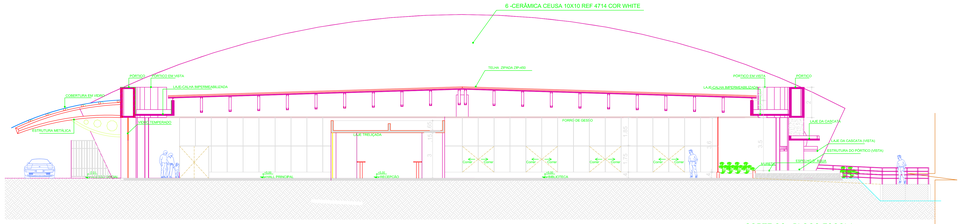
6 -CERÂMICA CEUSA 10X10 REF 4714 COR WHITE
PÓRTICO
PÓRTICO
TELHA ZENISA ZIP-450
COBERTURA DA CASA
LAJE CAIXA INTERMEDIÁRIA
LAJE CAIXA INTERMEDIÁRIA
ESTRUTURA METÁLICA
LOJA TRIÇUDA
FORRO DE GESSO
LOJA DE CASTA
ESTRUTURA DO PÓRTICO (DETAL
LOJA ESTETICA

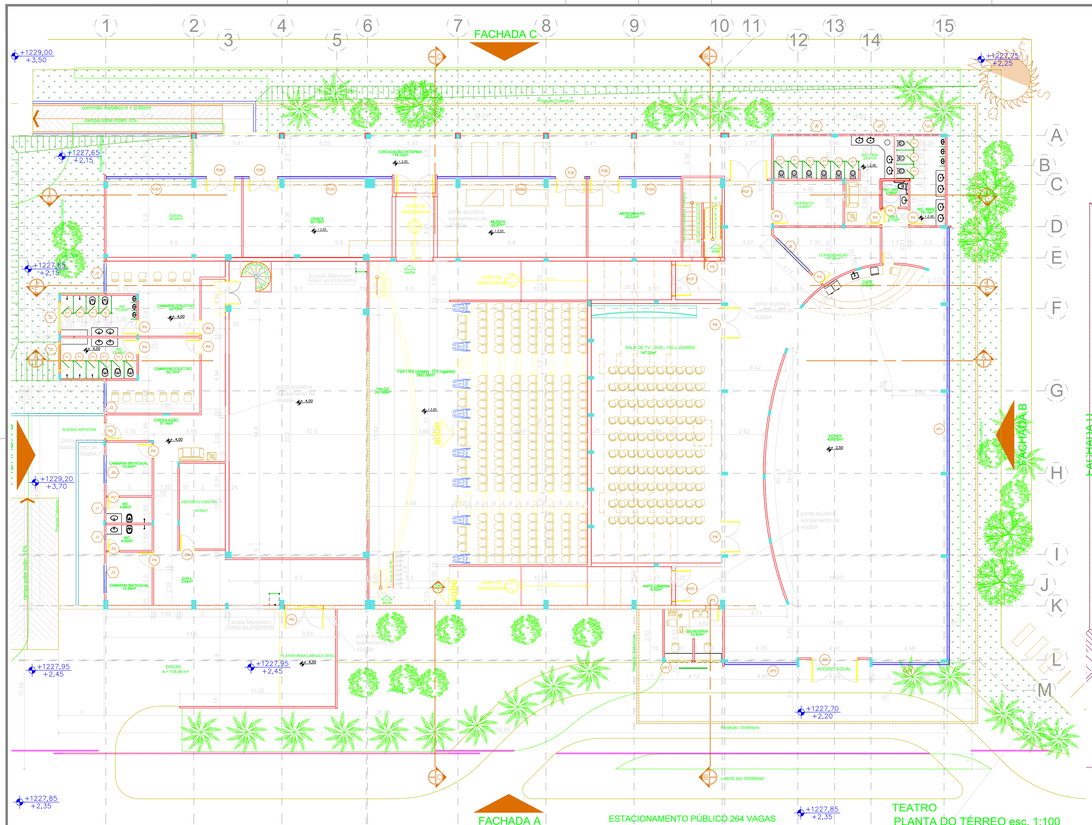

TEATRO
PLANTA DO TÉRREO esc. 1:100

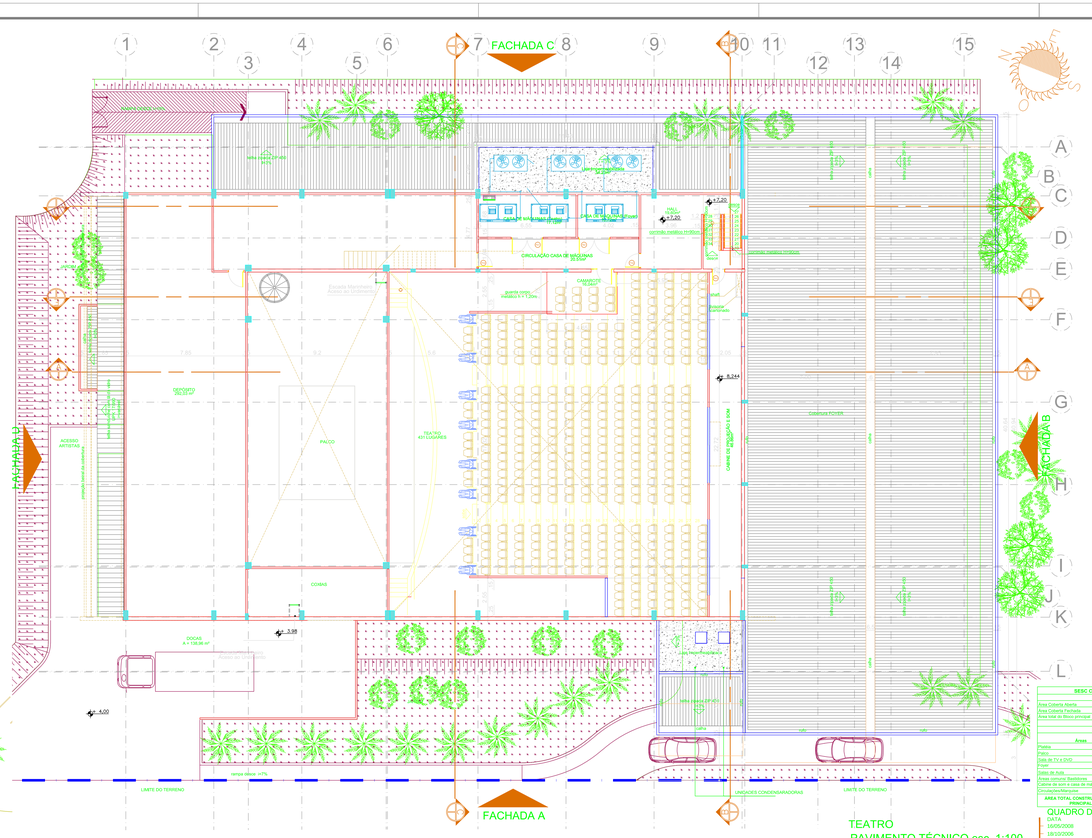

TEATRO
PAVIMENTO TÉCNICO esc. 1:100

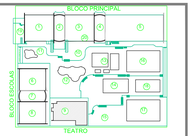

1 - ALA ADMINISTRAÇÃO E SERVIÇO
2 - HALL PRINCIPAL
3 - ALA SAÚDE E ACADEMIA
4 - HALL DE ESPORTE E LAZER
5 - ALA QUADRAS COBERTAS
6 - ALA ESCOLA INFANTIL
7 - HALL DAS ESCOLAS E BIBLIOTECA
8 - ALA ESCOLA ADULTO
9 - TEATRO
10 - PLAY GROUND
11 - PARQUE AQUÁTICO INFANTIL
12 - PARQUE AQUÁTICO ADULTO
13 - PARQUE AQUÁTICO ESPORTIVO
14 - PALCO ABERTO
15 - CAMPO GRAMADO L
16 - CAMPO GRAMADO LESTE
17 - CAMPO GRAMADO OESTE
18 - FUTEBOL DE AREIA
19 - ACESSO DE SERVIÇO
20 - SUBSOLO

SETORIZAÇÃO
PLANTA BAIXA esc. 1:2500

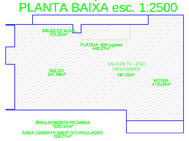

ÁREAS TÉRREO
PLANTA BAIXA esc. 1:500

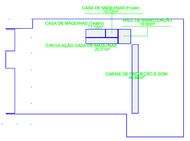

ÁREAS DO PAV TÉCNICO
PLANTA BAIXA esc. 1:500

SESC CA Ceilândia - QUADRO ESPECÍFICO DE ÁREAS POR BLOCO - TEATRO

QUADRO DE AREAS

Área Coberta Aberta	202.72 m²
Área Coberta Fechada	3.905.38 m²
Área total do Bloco principal	3.905.38 m²

Área discriminada por Setores

Áreas	Fechada	Aberta	Construída	Cobertas	Descobertas	Vagas
Teatro	445,27		445,27		132	
Palco	247,68		247,68			
Sala de TV e DVD	147,22		147,22			
Foyer	429,24		429,24			
Salas de Aula	179,25		179,25			
Áreas comum de apoio/serviço	254,94		254,94			
Casa de máquinas e casa de máquinas	114,65		114,65			
Circulação/Marquise		202,72	202,72			
AREA TOTAL CONSTRUÍDA BLOCO PRINCIPAL			**2655,1**		**132**	

QUADRO DE ALTERAÇÕES

DATA	ALTERAÇÃO	AUTOR
16/05/2008	Alteração conforme As built - V8	Dagualeo
18/12/2006	Alterações sanitário feminino do foyer	João Rafael
17/08/2006	Detalhe esquadrias PJ 01 e PJ 02 e adequação da cobertura	João Rafael
30/03/2006	Compatibilização da escada com a estrutura	João Rafael
10/03/2006	Verificações nas cotas e inserção dos Gomes na laje	João Rafael
06/02/2006	Verificação nas especificações de materiais	João Rafael
16/09/2003	Alterações segundo o parecer do DREA/P	João Rafael
04/09/2003	Alterações segundo o parecer do corpo de Bombeiros	João Rafael
29/08/2003	Alterações segundo o parecer da secretaria de estado da educação	João Rafael
14/08/2003	Emissão Inicial	João Rafael

Todas medidas a confirmar no local - não dimensionar

DETALHE ESQUADRIAS PJ 01 e PJ 02
Escala 1:75

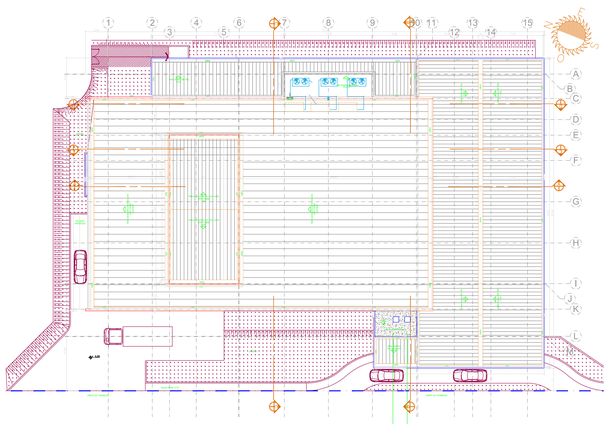

TEATRO
COBERTURA esc. 1:200

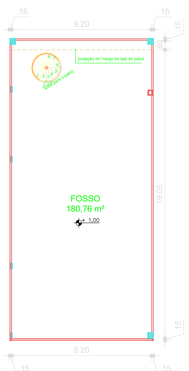

TEATRO
PLANTA DO FOSSO esc. 1:100

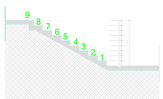

DETALHE 1
esc. 1:50

Quadro de Aberturas (Portas)

ESTILO	LARGURA	ALTURA	MATERIAL	TIPO	QUANTIDADE
	DIMENSÃO				
P1	0.50	2.10	Divisória	Abrir	17
P2	0.70	2.10	Madeira	Abrir	2
P3	0.80	2.10	Madeira	Abrir	2
P4	0.90	2.10	Madeira	Abrir	12
P5	1.00	2.10	Madeira	Abrir	3
P6	1.80	2.10	Madeira	Abrir	2
PJ6	1.80	2.10	Vidro Temp.	Abrir	4
PCF 1	2.30	2.10	Porta Corta Fogo	Abrir	4
PCF 1	2.40	2.10	Porta Corta Fogo	Abrir	2
P7	2.93	2.06	Madeira	Abrir	1
P8	3.00	2.10	Madeira	Abrir	1
P9	3.00	3.00	Alumínio	Abrir	1
Pm1	2.00	2.10	Metálica Fechada	Abrir	2
Pm2	0.80	2.10	Metálica Fechada	Abrir	2
VF1	28.70	4.00	Blindex	Fixo	1
VF2	5.13	4.00	Blindex	Fixo	1
VF3	4.70	4.00	Blindex	Fixo	1

QUADRO DE ABERTURAS (Janelas)

ESTILO	LARGURA	ALTURA	PEITORIL	MATERIAL	TIPO	QUANTIDADE
	DIMENSÕES					
J1	0.60	0.60	1.80	Alumínio-Vidro	Maximo ar	2
J2	2.00	0.75	1.80	Alumínio-Vidro	Maximo ar	2
J3	2.00	2.00	1.00	Alumínio-Vidro	Correr	4
J2	2.78	0.75	1.80	Alumínio-Vidro	Maximo ar	4
J5	3.00	1.20	0.90	Alumínio-Vidro	Fixa	1
J6	1.70	1.00	1.10	Alumínio-Vidro	Enrolar	2
PJ01	18.85	2.90	0.10	Vidro Temp	Correr -M. Af.	1
PJ02	16.06	2.90	0.10	Vidro Temp.	Correr -M. Af.	1

local	
endereço	QNN - Nº 27 LOTE "B" - CEILÂNDIA DF
proprietário	SESC DF-SERVIÇO SOCIAL DO COMÉRCIO
autor do projeto	ABIJO LOPES DE ALMEIDA Jr CREA-GO 2804/D
autor do projeto	M. INÊS A. P. DE ALMEIDA CREA-GO 2809/D
responsável técnico	

proprietário
autor do projeto
autor do projeto
respons. técnico

carimbo | data

carimbo | data

ARQUITETURA
SESC - C.A. CEILÂNDIA

escala 1:100 | desenho | data | revisão | data | folha 07 /17

PLANTA DO TEATRO - INFERIOR E SUPERIOR

arq. TEATRO CEILANDIA - PLANTAS.dwg

formato extendido 890 x 1600 mm

obra realizada de acordo com a lei 5194/66 - Dr.Depto

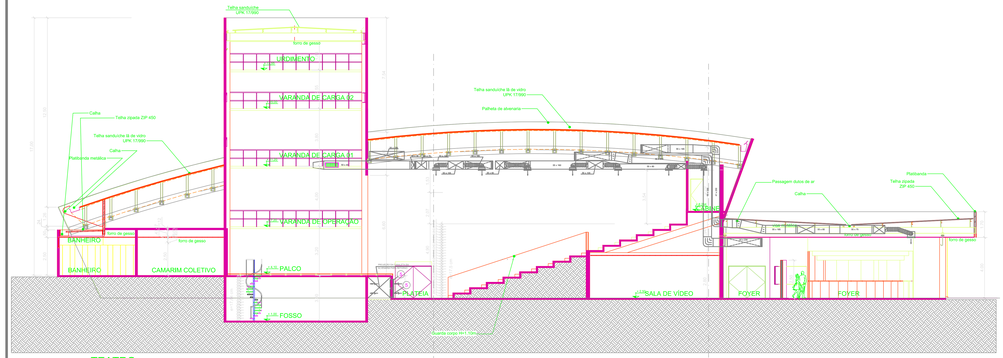

TEATRO
CORTE AA esc. 1:100

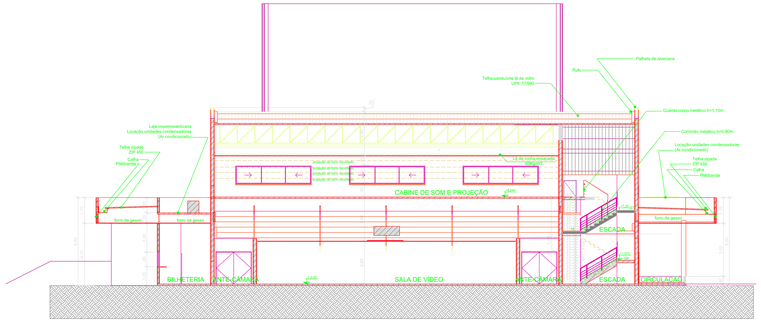

TEATRO
CORTE BB esc. 1:100

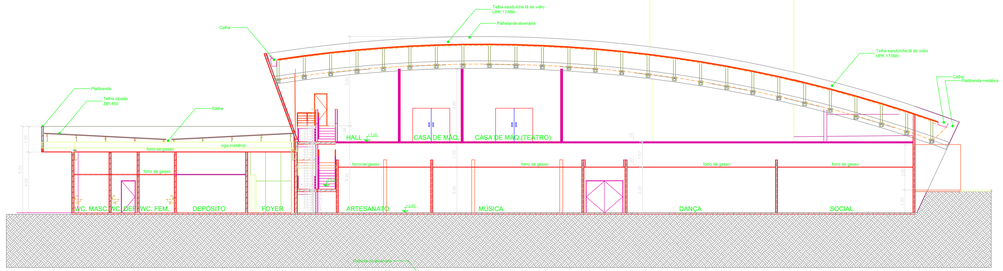

TEATRO
CORTE DD esc. 1:100

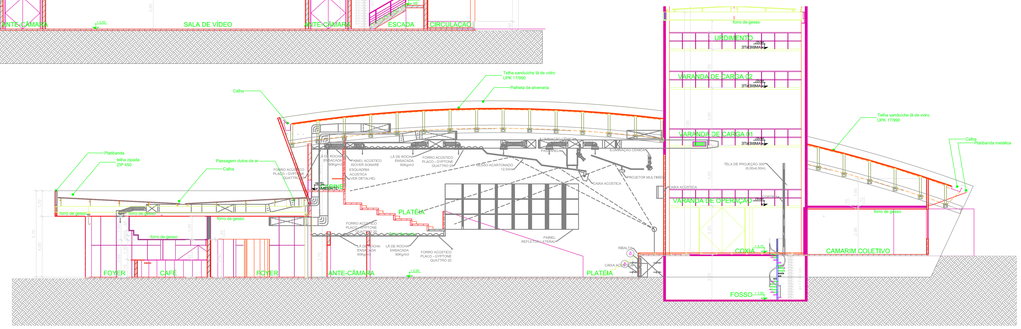

TEATRO
CORTE EE esc. 1:100

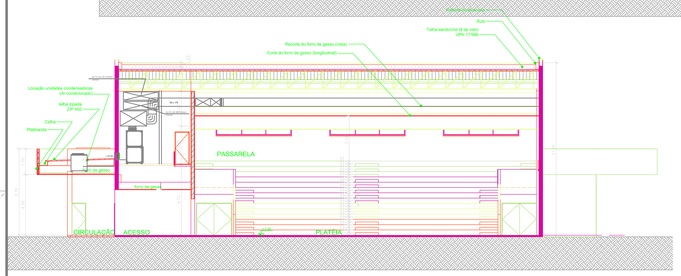

TEATRO
CORTE CC esc. 1:100

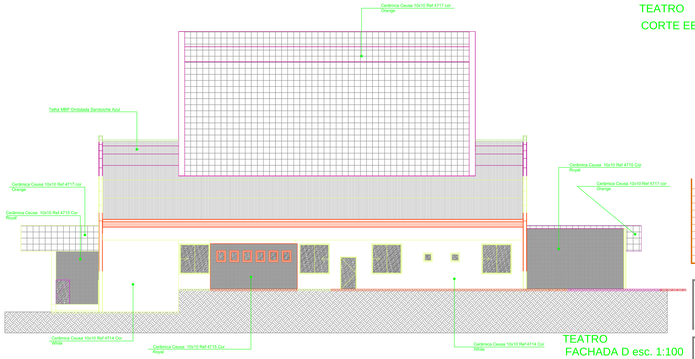

TEATRO
FACHADA D esc. 1:100

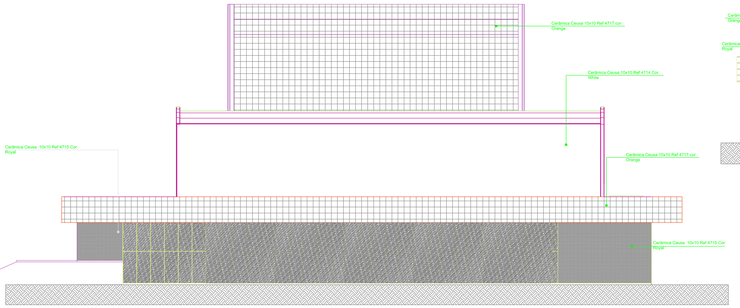

TEATRO
FACHADA B esc. 1:100

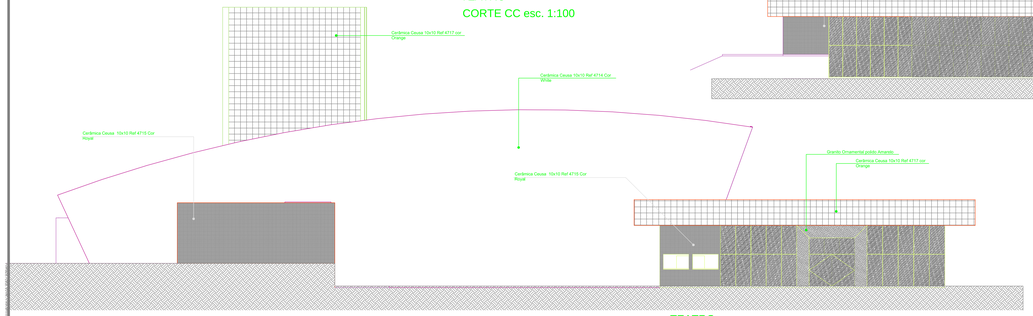

TEATRO
FACHADA A esc. 1:100

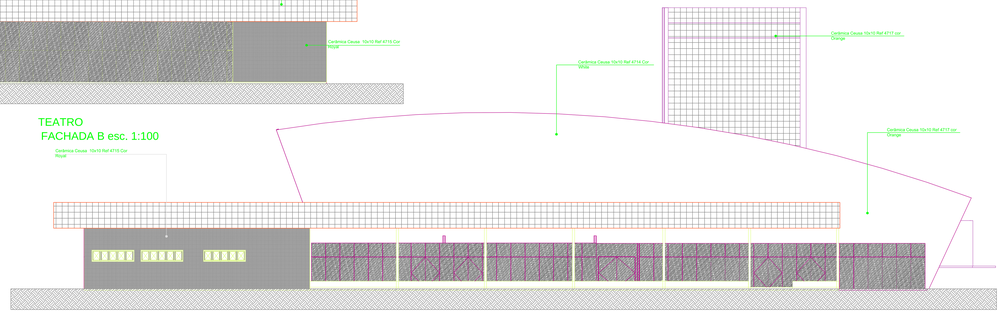

TEATRO
POSTERIOR C esc. 1:100

QUADRO DE ALTERAÇÕES

DATA	ALTERAÇÃO	AUTOR
19/05/2009	Alterações conforme As built - V8	Diagsudeo
17/08/2006	Adequação da fachada 03 conforme nova cobertura - V-7	João Rafael
06/06/2006	Alteração nas especificações de fachada - Cerâmica Cesusa - V6	João Rafael
20/07/2006	Compatibilização com o projeto atual-acústico(ao lado) - V5	Rafael
06/06/2006	Especificação dos materiais na fachada - V-4	João Rafael
30/03/2006	Compatibilização da estrutura da escada	João Rafael
10/03/2006	Modificação do piso do Palco e Corte parede curva - V2	João Rafael
16/09/2003	Alteração conforme Solicitação DREAEP	João Rafael
11/08/2003	Alteração conforme Solicitação DREAEP	João Rafael
21/07/2003	Emissão Inicial	João Rafael

Projeto baseado e modificado (arquivo: vista - bar - etc.)

autor	
endereço	QNN - N° 27 LOTE "B" - CEILÂNDIA DF
proprietário	SESC DF - SERVIÇO SOCIAL DO COMÉRCIO
autor do projeto	ABILIO LOPES DE ALMEIDA Jr. CREA-GO 2834/D
autor do projeto	M. INÊS A. P. DE ALMEIDA CREA-GO 2935/D
responsável técnico	

proprietário

autor do projeto

autor do projeto

respons. técnico

carimbo

carimbo

ARQUITETURA

SESC - C.A. CEILÂNDIA

escala: 1:100	data: 01/06/2006	desenhista:	revisão:	prancha: 14	de: /17

TEATRO - FACHADAS E CORTES.AA, BB, CC, DD E EE

arq: TEATRO CEILANDIA - VISTAS.dwg

formato extendido 890 x 1600 mm

data: Relatório de acesso em: 24 set 2021 5:24pm